Nord
O E
S

1A01 1A02 1A03 1A04 1A05 1A06 1A07 1A08 1A09 1A10 1A11 1A12 1A13
1B01
B1
2C01 2C02 2C03 2C04 2C05 2C06 2C07 2C08 2C09 2C19

Ø63 EP+T
R2V 5G6°
5G10
3G1.5° sous ICT 25
4G1.5° sous ICT 25
4G1.5° sous ICT 25
Ø63 EP
Ø63 sur muret
Armoire Redilec

Pose:
RAS EP sur façade
Pose:
Ø63 + T en Attente
Pose: Câble EP sur façade
Pose Câble R2V 3G2.5 sous Ø40
Pose L1T devant
S300 encastré existant
Pose L1T sur
fourreaux en attente
Pose: 2 Ø63
Pose:
Chambre de TiragE EP
Adjonction d'un départ 4x16A 300mA dans
armoire de commande existante
+ raccordement 1 câble 5G10

RUE DU MINAGE

10	Borne BEGA 11W LED 700Lm 3000K IP65 Classe 1 Gris Graphite
13	Lanterne façade COMATELEC type Hestia mini 32 Leds HP en blanc chaud, 350mA, 36W, classe 2, IP65, RAL 9007 sur console murale Condor saillie 230mm à 4m, RAL 9007
1	1 Mât cylindroconique hauteur 10m avec réhausse d'1m équipé de deux projecteurs COMATELEC type NEOS 2 réflecteur 1738 lampe cosmopolis 140W verre grénelé plat classe 2 RAL 9007 fixation type Place Coueron suivant étude n°53871

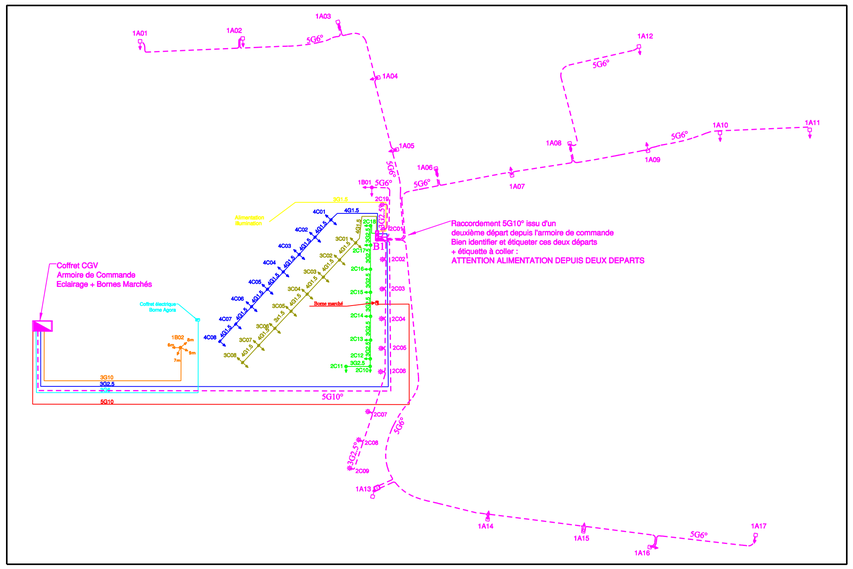

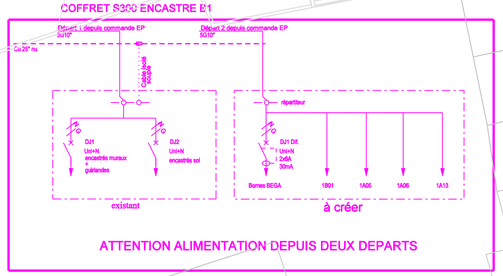

Cegelec
INFRA BASSIN DE LOIRE
Angers Infras
3, rue de l' Ardeliere - Z.I. ANGERS - BEAUCOUZE
C.S.70085 - 49071 BEAUCOUZE CEDEX
Tel: 02 41 72 36 36 - Fax: 02 41 72 36 00
centre.angers-ibdl@cegelec.com

CLISSON VILLE
COMMUNE DE CLISSON
ARTELIA

OPERATION :

Aménagement du Centre Ville Historique
Quartier Connétable

ECLAIRAGE PUBLIC

Maîtrise d'Ouvrage
Ville de Clisson
3 Grande Rue de la Trinité
44190 CLISSON

Maîtrise d'Oeuvre
ARTELIA
8 avenue des Thebaudières - CS 20232
44815 SAINT HERBLAIN CEDEX - FRANCE

PLAN DE SITUATION - Echelle : 1/25000ème | COORDONNEES LAMBERT :X= Y=

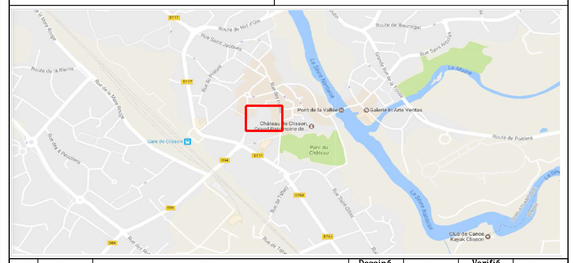

Indice	Date	Objet	Dessiné par	Visa	Vérifié par	Visa
-	07/03/17	Etude	DF		OD	
1	13/03/17	Modification suite réunion du 09/03/2017	PC		OD	
	03	RECOLEMENT	CIG		OD	

Cegelec
Agence Réseaux Bassin de Loire
Centre Angers
3, rue de l' Ardeliere B.P.70085 Z.I. ANGERS - BEAUCOUZE
49071 BEAUCOUZE CEDEX
Tel: 02 41 72 36 36 - Fax: 02 41 72 36 00
N° Entreprise : P.0117720.1.01

Echelle : 1/ 200

PLAN N ° 17B071 / 1 FOLIO 1/1

...\17B067_TR.4S1 03/08/2017 10:01:53