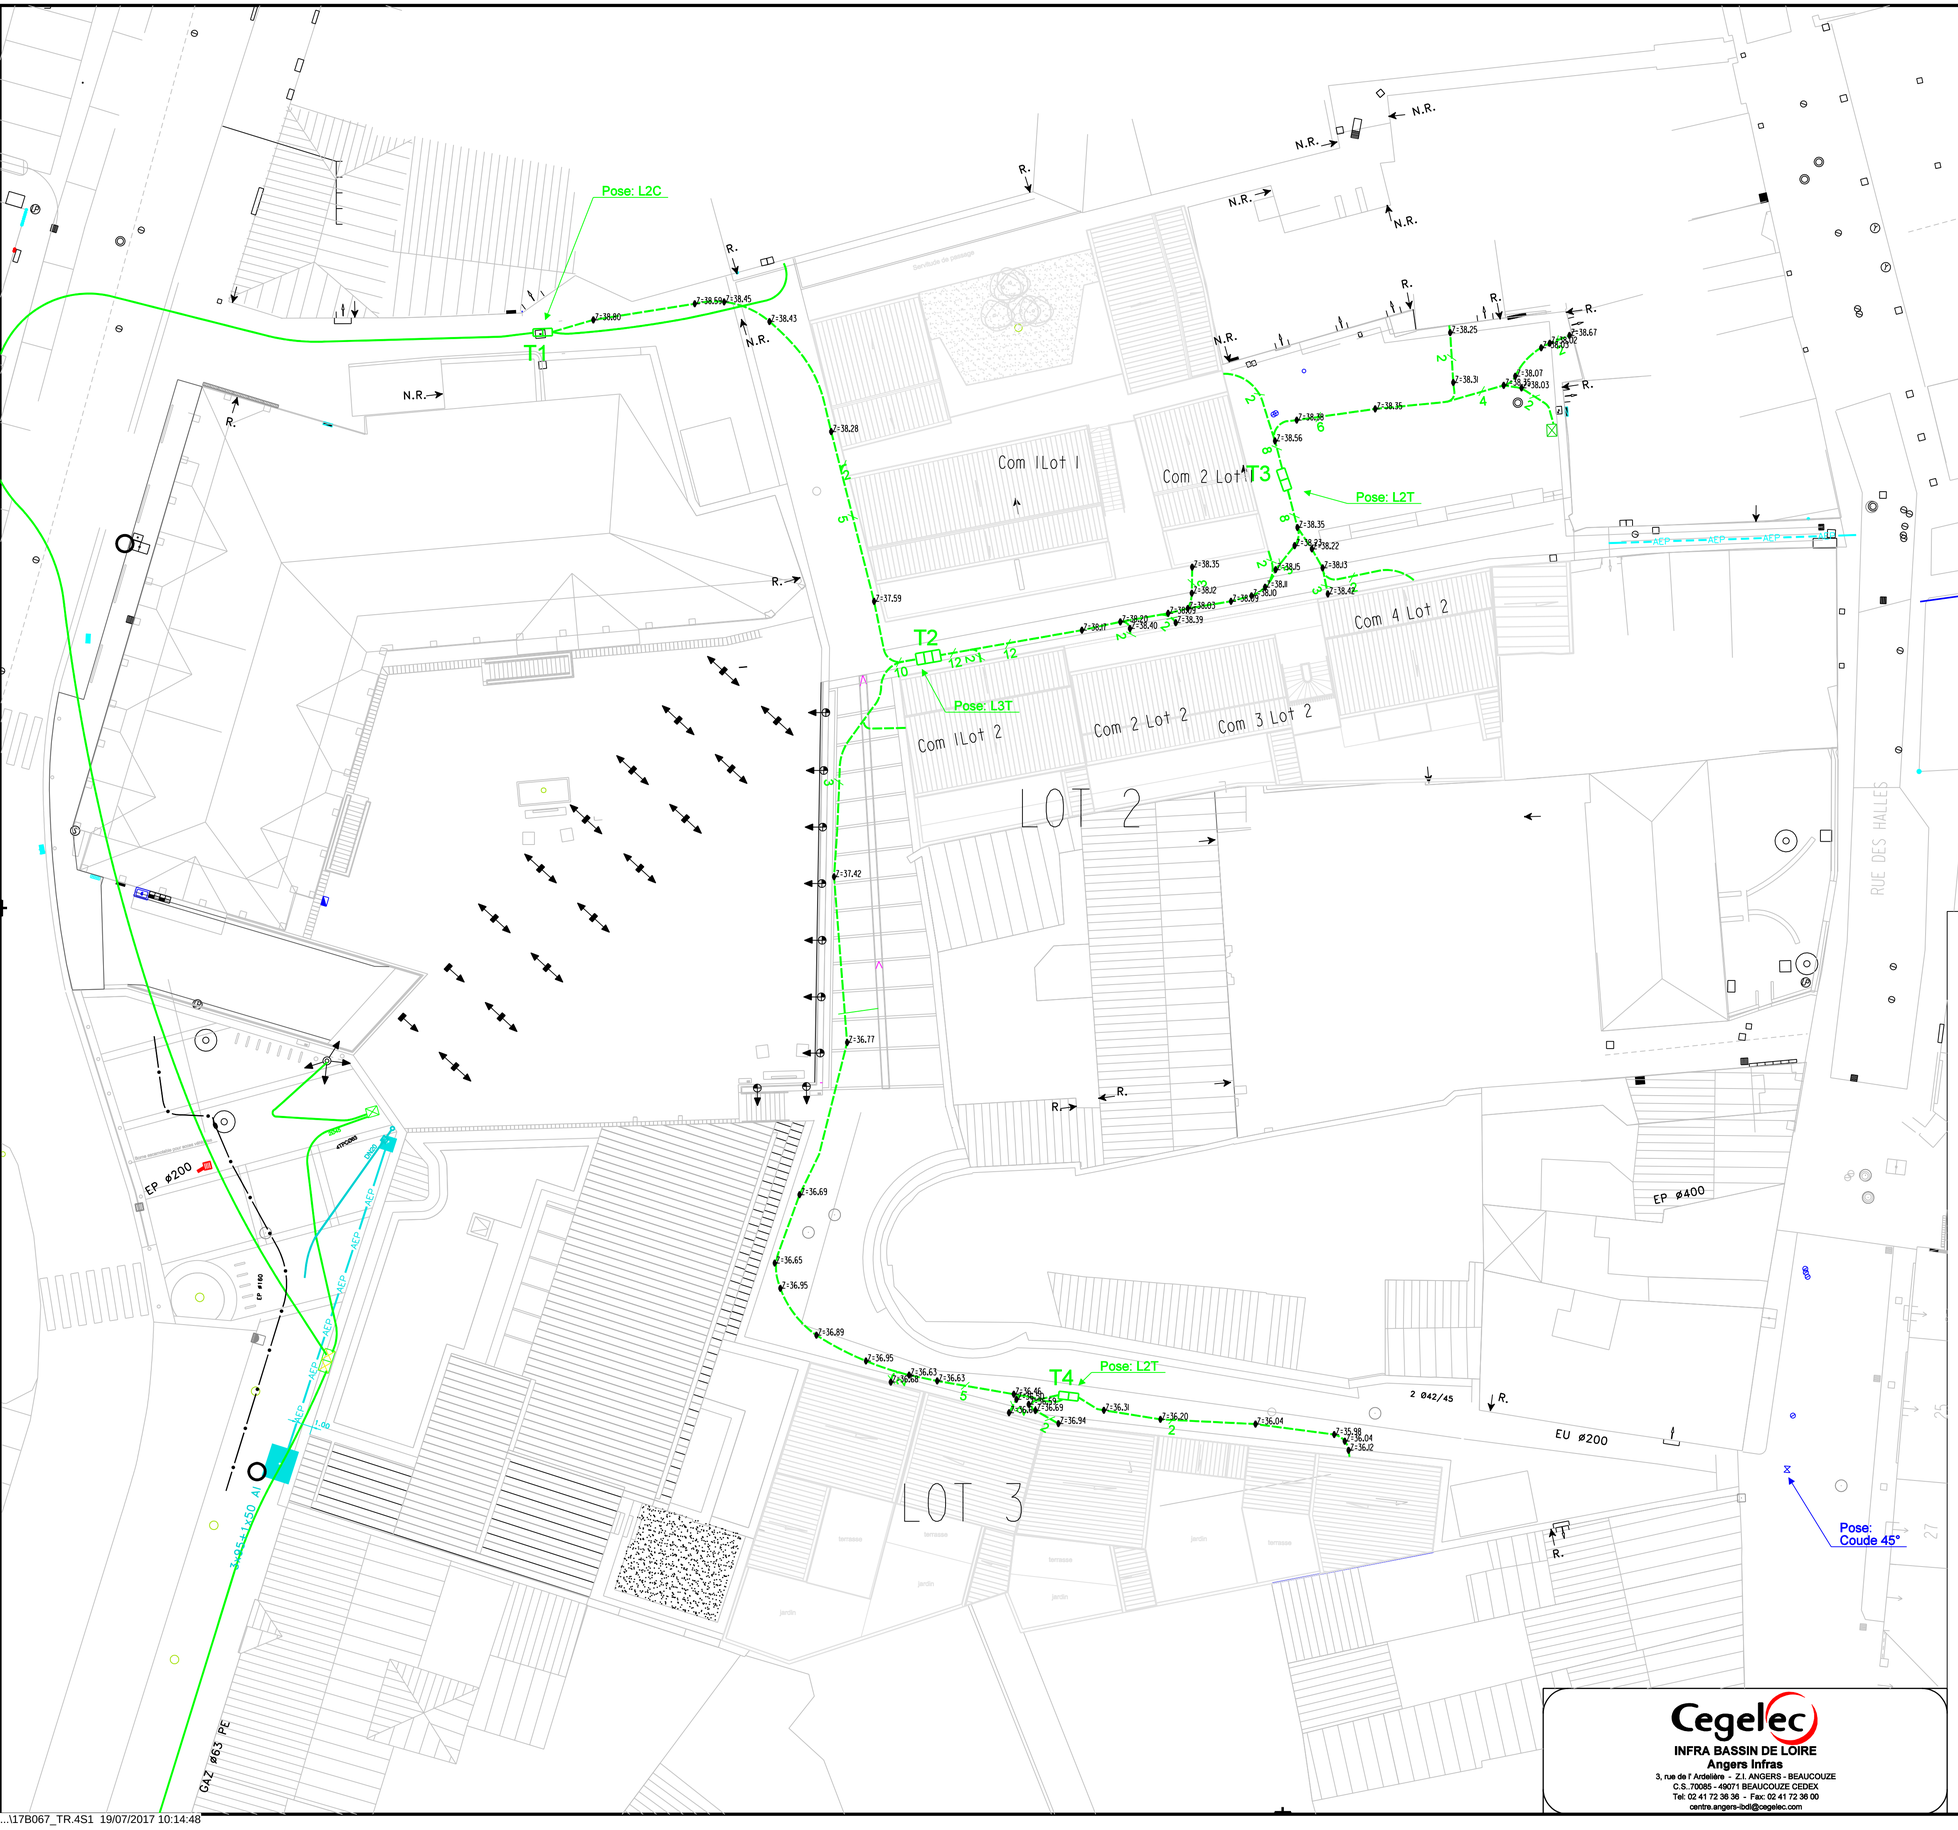

CLISSON VILLE

COMMUNE DE CLISSON

ARTELIA

OPERATION :

Aménagement du Centre Ville Historique
Quartier Connétable

Maîtrise d'Ouvrage

Ville de Clisson

3 Grande Rue de la Trinité
44190 CLISSON

Maîtrise d'Oeuvre

ARTELIA

8 avenue des Thebaudières - CS 20232
44815 SAINT HERBLAIN CEDEX - FRANCE

RECOLEMENT
GENIE CIVIL TELECOM

PLAN DE SITUATION - Echelle : 1/25000ème

COORDONNEES LAMBERT :X= Y=

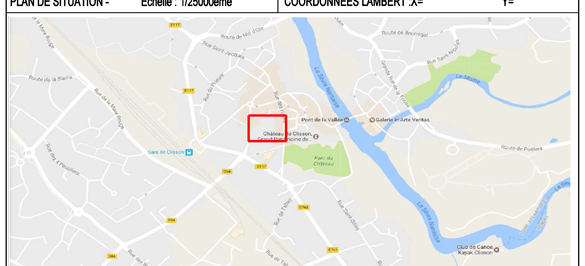

Indice	Date	Objet	Dessiné par	Visa	Verifié par	Visa
	07/03/17	Etude	DF		OD	
	12/07/17	RECOLEMENT	CIG		OD	
				.		.
				.		.
				.		.

Cegelec

Agence Réseaux Bassin de Loire
Centre Angers
3, rue de l' Ardelière B.P.70085 Z.I. ANGERS - BEAUCOUZE
49071 BEAUCOUZE CEDEX
Tel: 02 41 72 36 36 - Fax: 02 41 72 36 00
N° Entreprise : P.0117720.1.01

Echelle : 1/ 200

PLAN N ° 17B092 / FOLIO 1/1

Cegelec
INFRA BASSIN DE LOIRE
Angers Infras
3, rue de l' Ardelière - Z.I. ANGERS - BEAUCOUZE
C.S..70085 - 49071 BEAUCOUZE CEDEX
Tel: 02 41 72 36 36 - Fax: 02 41 72 36 00
centre.angers-ibdl@cegelec.com

...\17B067_TR.4S1 19/07/2017 10:14:48